








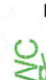





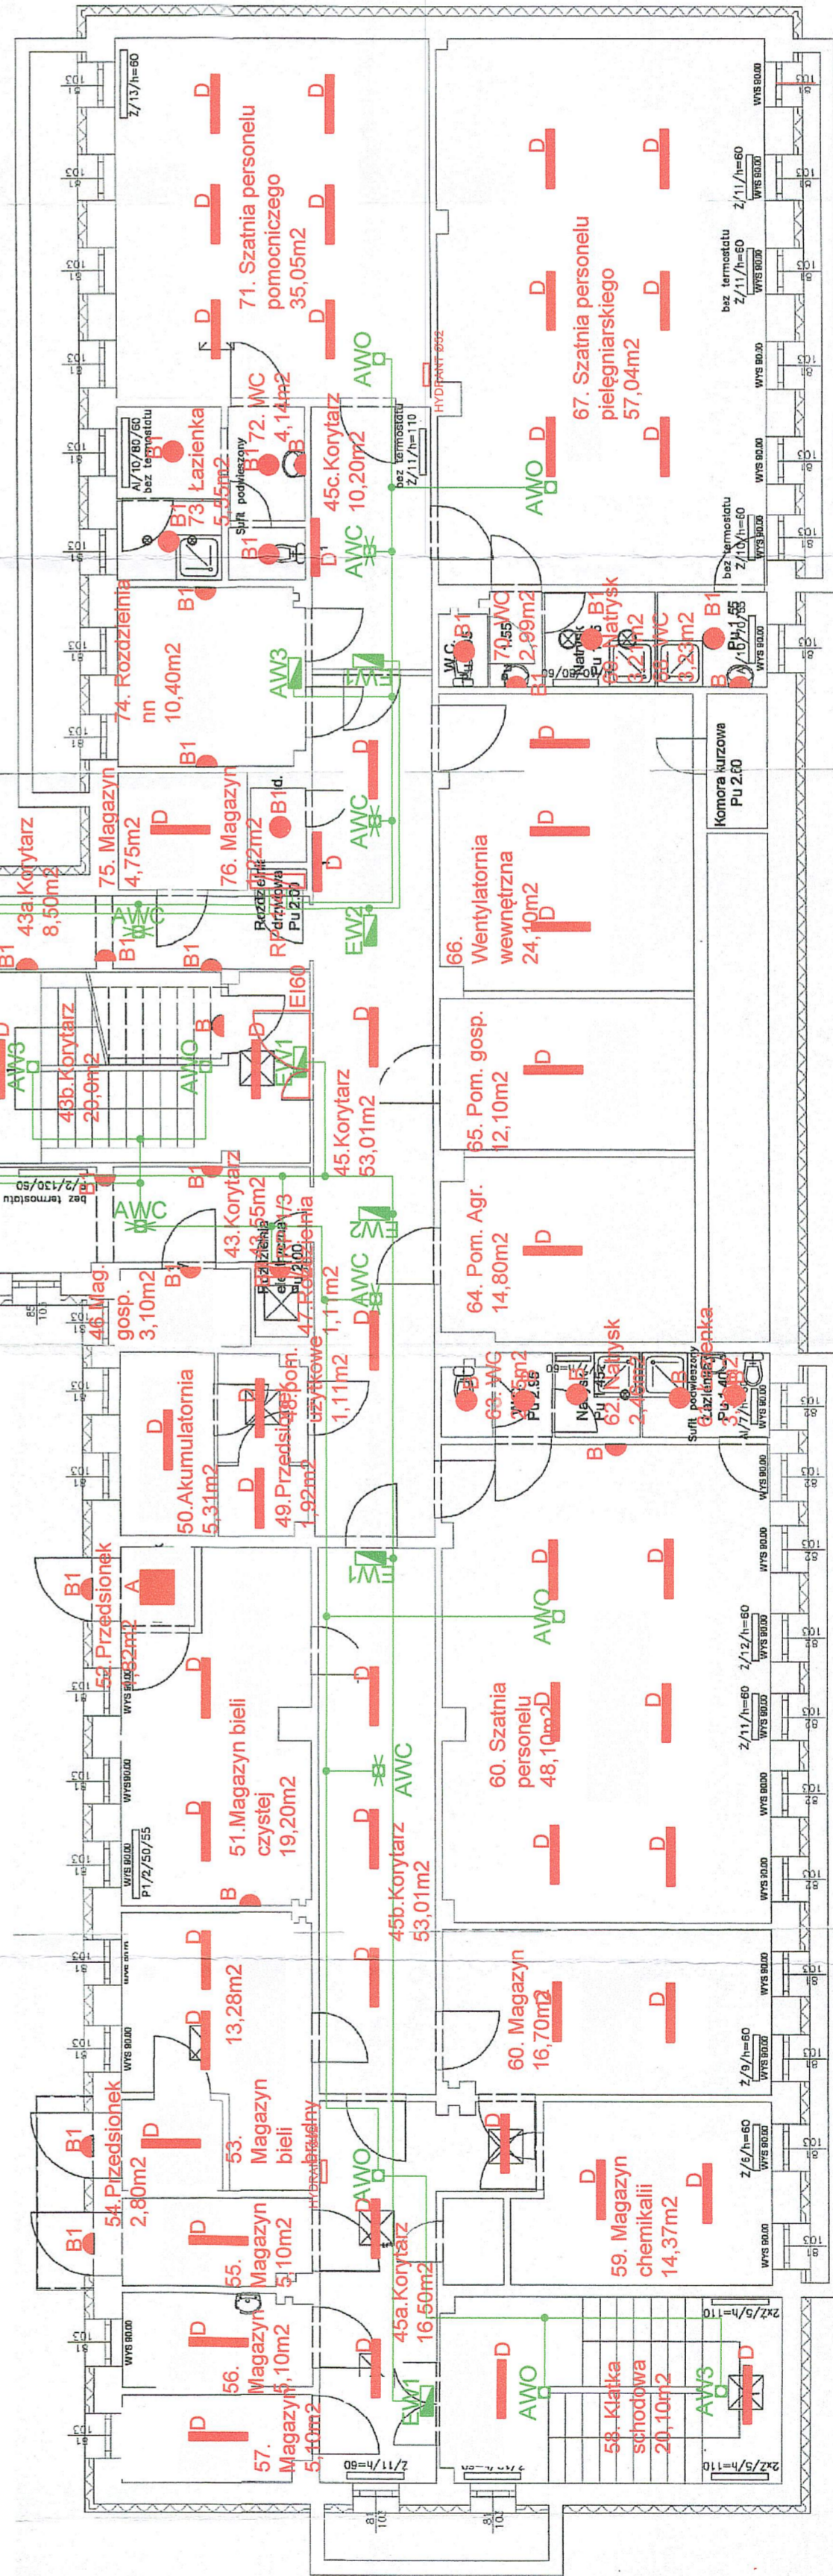


- | | | | |
|---|-----|--|---|
|  | A | — Oprawa EUROANEL LED 5800lm MICRO-PRM IP 20/44 940 40W | Klasa ochrony II — RAMKA NIESTANDARDOWA |
|  | A/C | — Oprawa EUROANEL LED 5800lm MICRO-PRM IP 20/44 940 40W | Klasa ochrony II — RAMKA NIESTANDARDOWA |
|  | B | — Oprawa RUBIN CLEAN LED 8800lm MICRO-PRM CR 95 IP65 47W | Klasa ochrony II |
|  | B | — Oprawa PLAFON ROUND LED 1600lm IP54 14W | Klasa ochrony II |
|  | B1 | — Oprawa AMETYST 500LED 3000K IP65 21W | Klasa ochrony II |
|  | D | — Oprawa METEOR LED COMPACT 6000lm L-1200 5000 33W IP20 | |
|  | AWO | — Oprawa oświetlenia LOWTOW LINO 4600lm 3W IP41 | Klasa ochrony II |
|  | AWC | — Oprawa oświetlenia LOWTOW LINC 4600lm 3W IP 41 | Klasa ochrony II |
|  | AWN | — Oprawa oświetlenia EXIT M 3400lm 3W IP65 | Klasa ochrony II |
|  | AW3 | — Oprawa oświetlenia EXIT M 3400lm 3W IP65 | Klasa ochrony II |
|  | EW1 | — Oprawa oświetlenia EXIT S 3400lm 2W IP65 | Klasa ochrony II |
|  | EW2 | — Oprawa oświetlenia ARROW N 1W 1h IP20 + Plewa światłonna | |
|  | | — Proj., korytka kablowe PCV 20x20 | |
|  | | — Proj., przewód YDY7x4x1,5mm ² + korytka 20x30 | |
|  | | | |

[illegible]