


LEGENDA

- A - Oprewa EURO PANEL LED 5500m MICRO-FRM IP 20/44 840 40W Klasa ochrony II +RAMKA MISTROPOWA
- AC - Oprewa RUBIN CLEAN LED 8800m MICRO-FRM CRI 95 IP65 47W Klasa ochrony II
- B - Oprewa PLAFON ROUND LED 1600m IP54 14W Klasa ochrony II
- B1 - Oprewa AMETYST 500LED 3000PC IP65 21W Klasa ochrony II
- D - Oprewa METEOR LED COMPACT 8000m L-1200 5000 35W IP20
- AWO - Oprewa awaryjna LOWTO LWO 4600m 3W IP41 Klasa ochrony II
- AWC - Oprewa awaryjna LOWTO LWC 4600m 3W IP 41 Klasa ochrony II
- AWN - Oprewa awaryjna EXT M 3400m 3W IP65 Klasa ochrony II
- AW3 - Oprewa awaryjna EXT M 3400m 3W IP65 Klasa ochrony II
- EW1 - Oprewa awaryjna EXT S 3400m 2W IP65 Klasa ochrony II
- EW2 - Oprewa awaryjna ARROW N 1W IP20 +Prawa dwustronna
- Proj. koryt kablowe PCV 20x30
- Proj. przewód YD72x4x1,5mm² + korytka 20x30

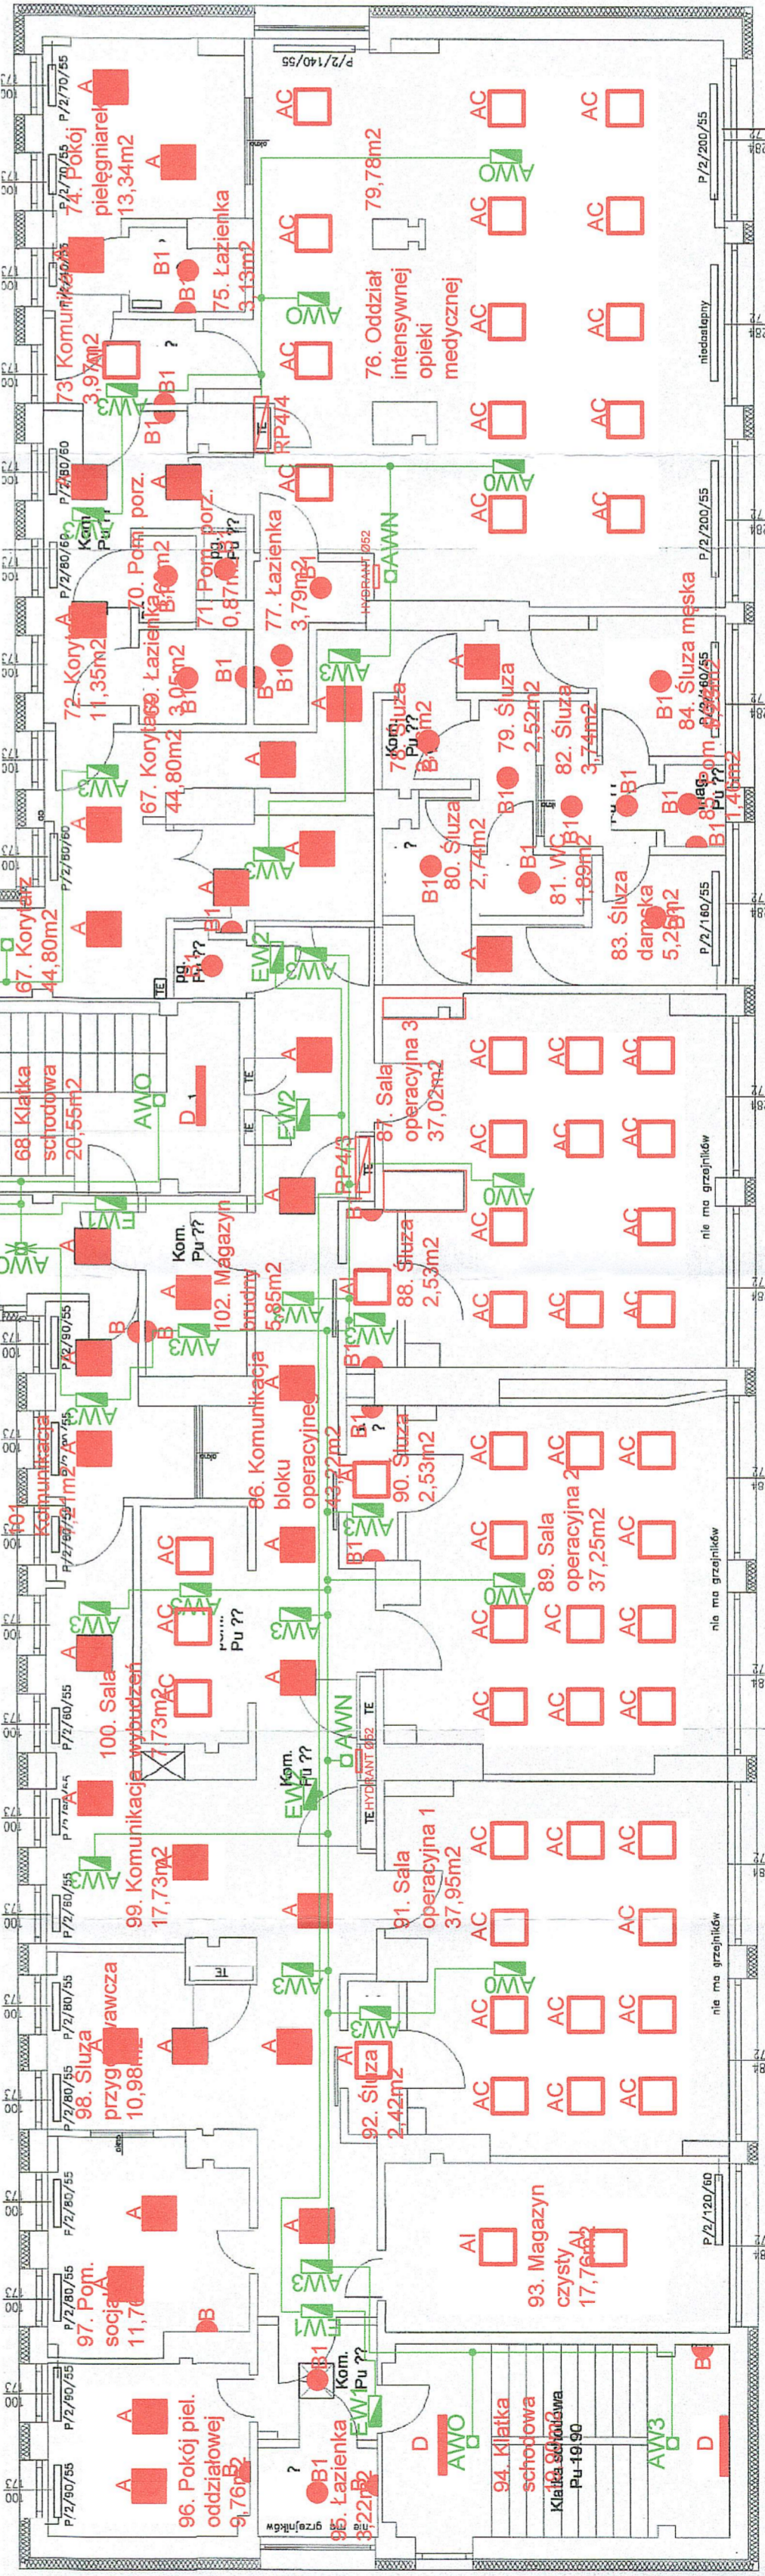

DOKUMENTACJA
OBJEKTOWA

