


SCHEMAT ROZBUDOWY ROZDZIELNICY RP1/1

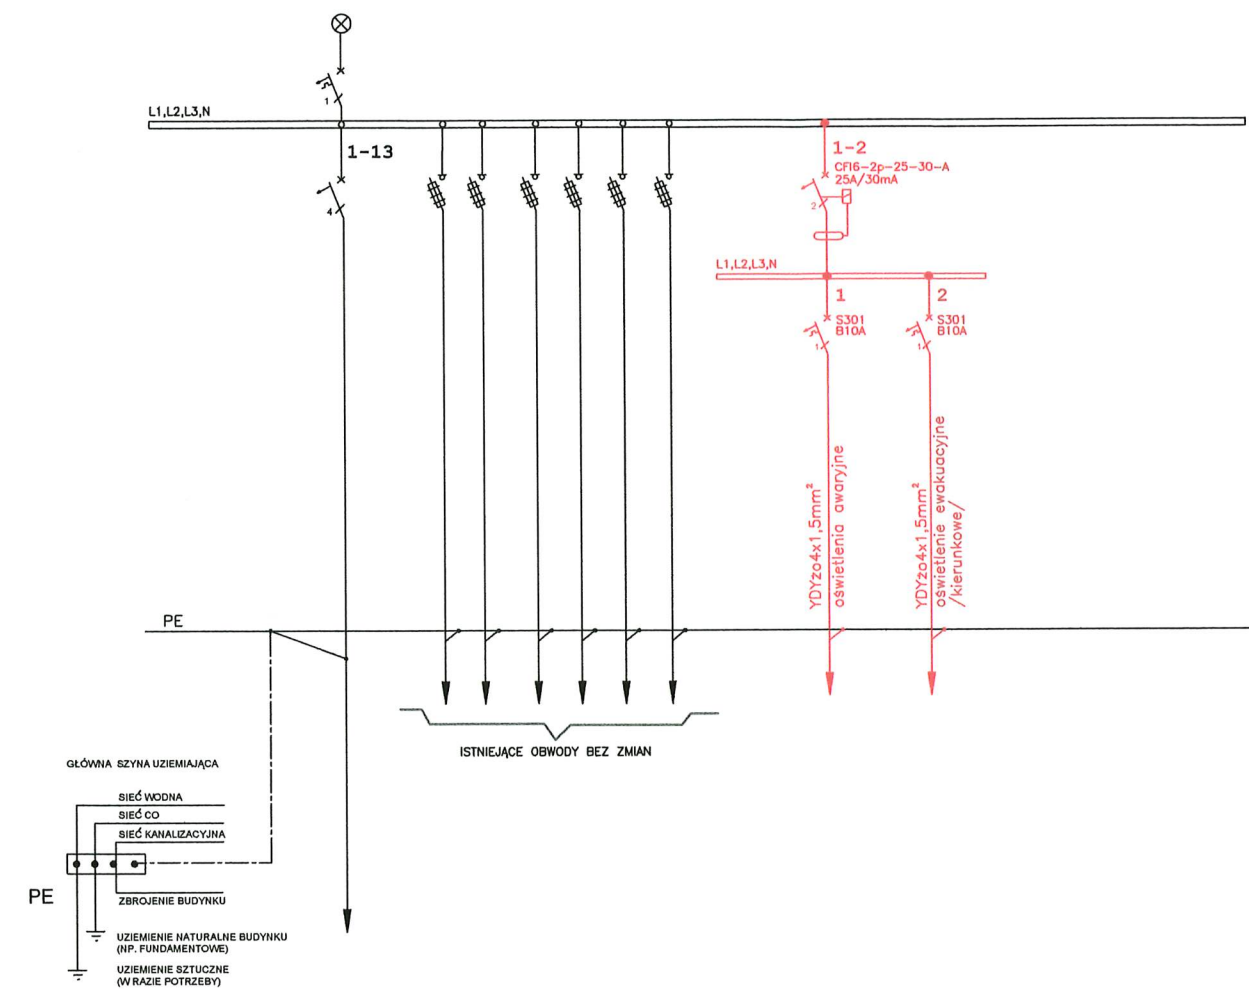

— - - - - INSTALACJE PROJEKTOWANE
— — — — — INSTALACJE ISTNIEJĄCE

SIEĆ TYPU TN-S

DOKUMENTACJA
ODBIOROWA

			TERMOMODERNIZACJA NZOZ NOWY SZPITAL - BUDYNEK GŁÓWNY SZPITALA - WYMIANA OPRAW OŚWIETLENIA PODSTAWOWEGO ORAZ OŚWIETLENIE AWARYJNE	
PHU Libra Sp. z o.o. ul. Wyszyńskiego 10, 86-105 Świecie		INWESTOR: Nowy Szpital w Świeciu Sp. z o.o. ul. Wojska Polskiego 126, 86-105 Świecie	LOKALIZACJA: dz. nr 854/17, ul. Wojska Polskiego 126	stadum DOK.POW
				branża ELEKTR.
				rejestr 97/2020
FUNKCJA	IMIĘ I NAZWISKO	NR UPRAWNIENI	PODPIS	DATA
PROJEKTANT	mgr inż. Maciej Partyka	KUP/0126/PBE/19		10.2021r.
KIER.BUD.	Henryk Palczyński	UAN-KZ-7210/157/86		10.2021r.
SCHEMAT ROZBUDOWY ROZDZIELNICY RP1/1			skala -----	E/11