


SCHEMAT ROZBUDOWY ROZDZIELNICY RP3/1

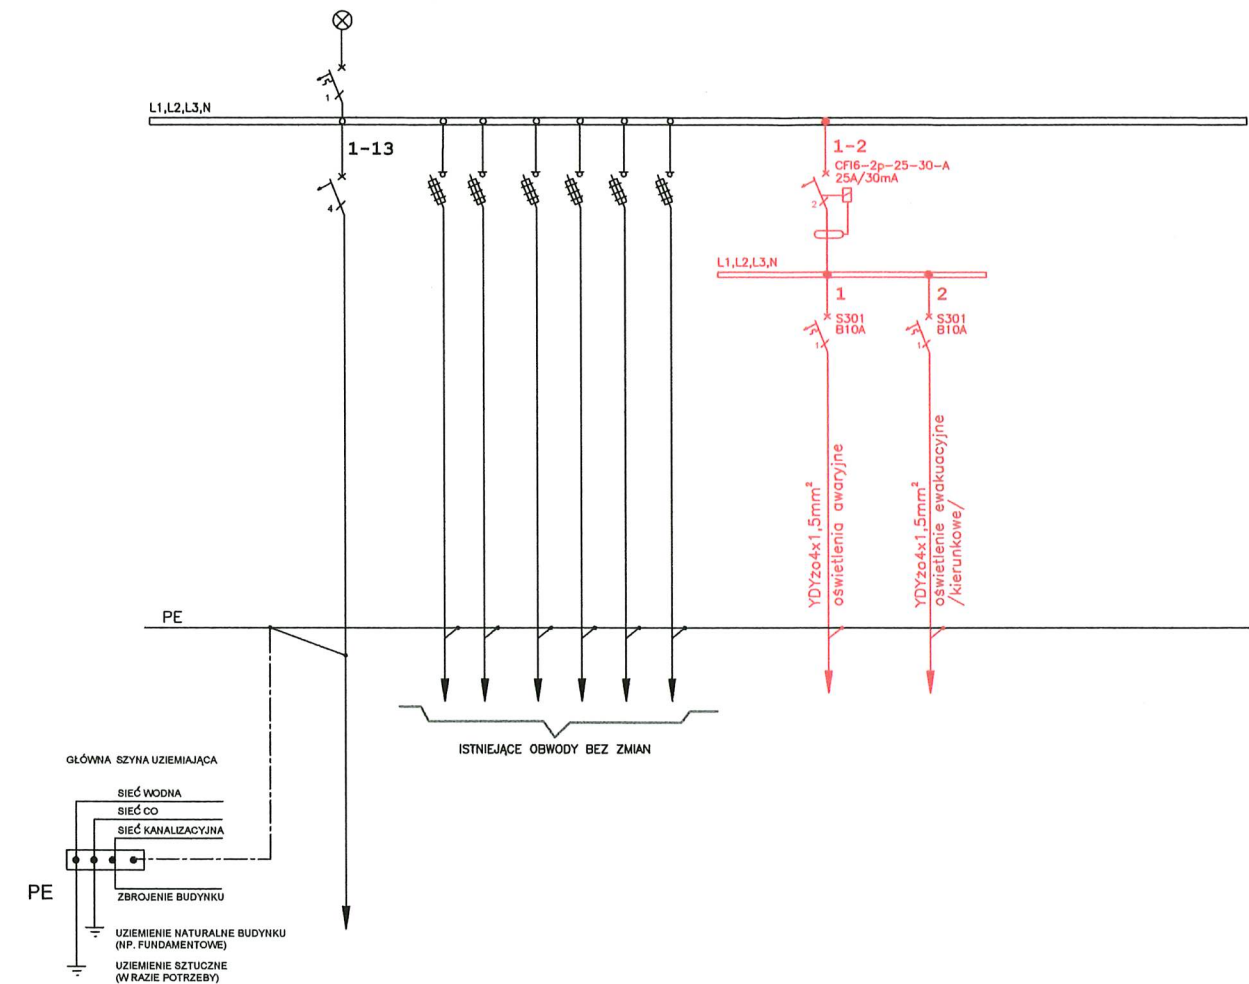

— - - - - INSTALACJE PROJEKTOWANE
— — — — — INSTALACJE ISTNIEJĄCE

SIEĆ TYPU TN-S

DOKUMENTACJA
ODBIOROWA

| | | | | |
|---|--|--------------------|--|--------------------|
| TERMOMODERNIZACJA NZOZ NOWY SZPITAL - BUDYNEK GŁÓWNY SZPITALA - WYMIANA OPRAW OŚWIETLENIA PODSTAWOWEGO ORAZ OŚWIETLENIE AWARYJNE | | | | |
| PHU Libra Sp. z o.o. ul. Wyszyńskiego 10, 86-105 Świecie | INWESTOR: Nowy Szpital w Świeciu Sp. z o.o. ul. Wojska Polskiego 126, 86-105 Świecie | | LOKALIZACJA: dz. nr 854/17, ul. Wojska Polskiego 126 | stadium DOK.POW |
| | | | | branża ELEKTR. |
| | | | | rejestr 97/2020 |
| FUNKCJA | IMIĘ I NAZWISKO | NR UPRAWNIEŃ | PODPIS | DATA |
| PROJEKTANT | mgr inż. Maciej Partyka | KUP/0126/PBE/19 | | 10.2021r. |
| KIER.BUD. | Henryk Palczyński | UAN-KZ-7210/157/88 | | 10.2021r. |
| SCHEMAT ROZBUDOWY ROZDZIELNICY RP3/1 | | | skala ----- | E/21 |