


SCHEMAT ROZBUDOWY ROZDZIELNICY RP4/3

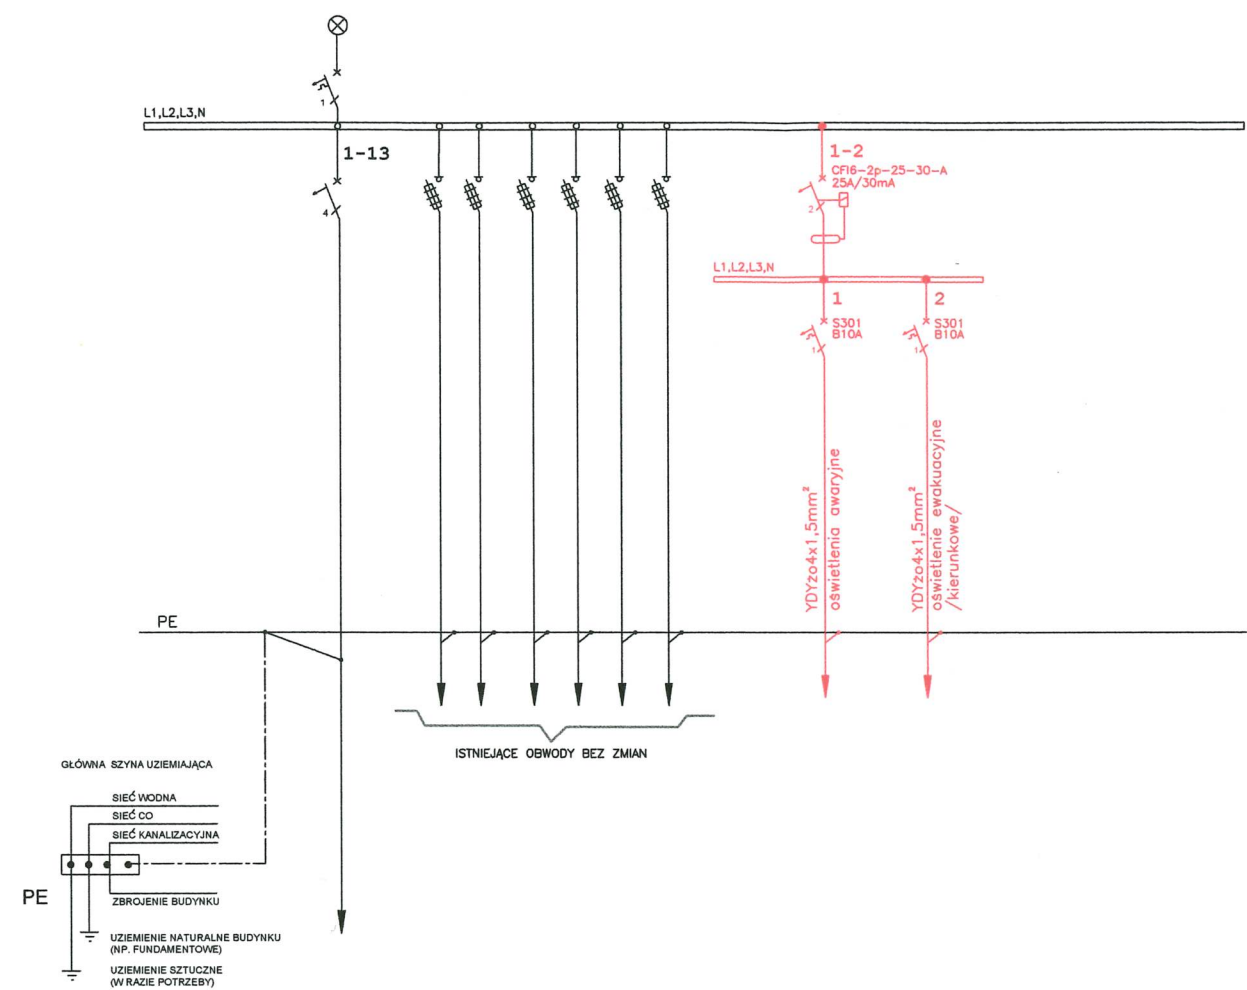

— INSTALACJE PROJEKTOWANE
— INSTALACJE ISTNIEJĄCE

SIEĆ TYPU TN-S

DOKUMENTACJA
ODBIOROWA

TERMOMODERNIZACJA NZOZ NOWY SZPITAL - BUDYNEK GŁÓWNY SZPITALA - WYMIANA OPRAW OŚWIETLENIA PODSTAWOWEGO ORAZ OŚWIETLENIE AWARYJNE				
PHU Libra Sp. z o.o. ul. Wyszyńskiego 10, 86-105 Świecie		INWESTOR: Nowy Szpital w Świeciu Sp. z o.o. ul. Wojska Polskiego 126, 86-105 Świecie		LOKALIZACJA: dz. nr 854/17, ul. Wojska Polskiego 126
				stadum DOK.POW branża ELEKTR. rejestr 97/2020
FUNKCJA	IMIĘ I NAZWISKO	NR UPRAWNIENI	PODPIS	DATA
PROJEKTANT	mgr inż. Maciej Partyka	KUP/0126/PBE/19		10.2021r.
KIER.BUD.	Henryk Palczyński	UAN-KZ-7210/157/88		10.2021r.
SCHEMAT ROZBUDOWY ROZDZIELNICY RP4/3			skala -----	E/25