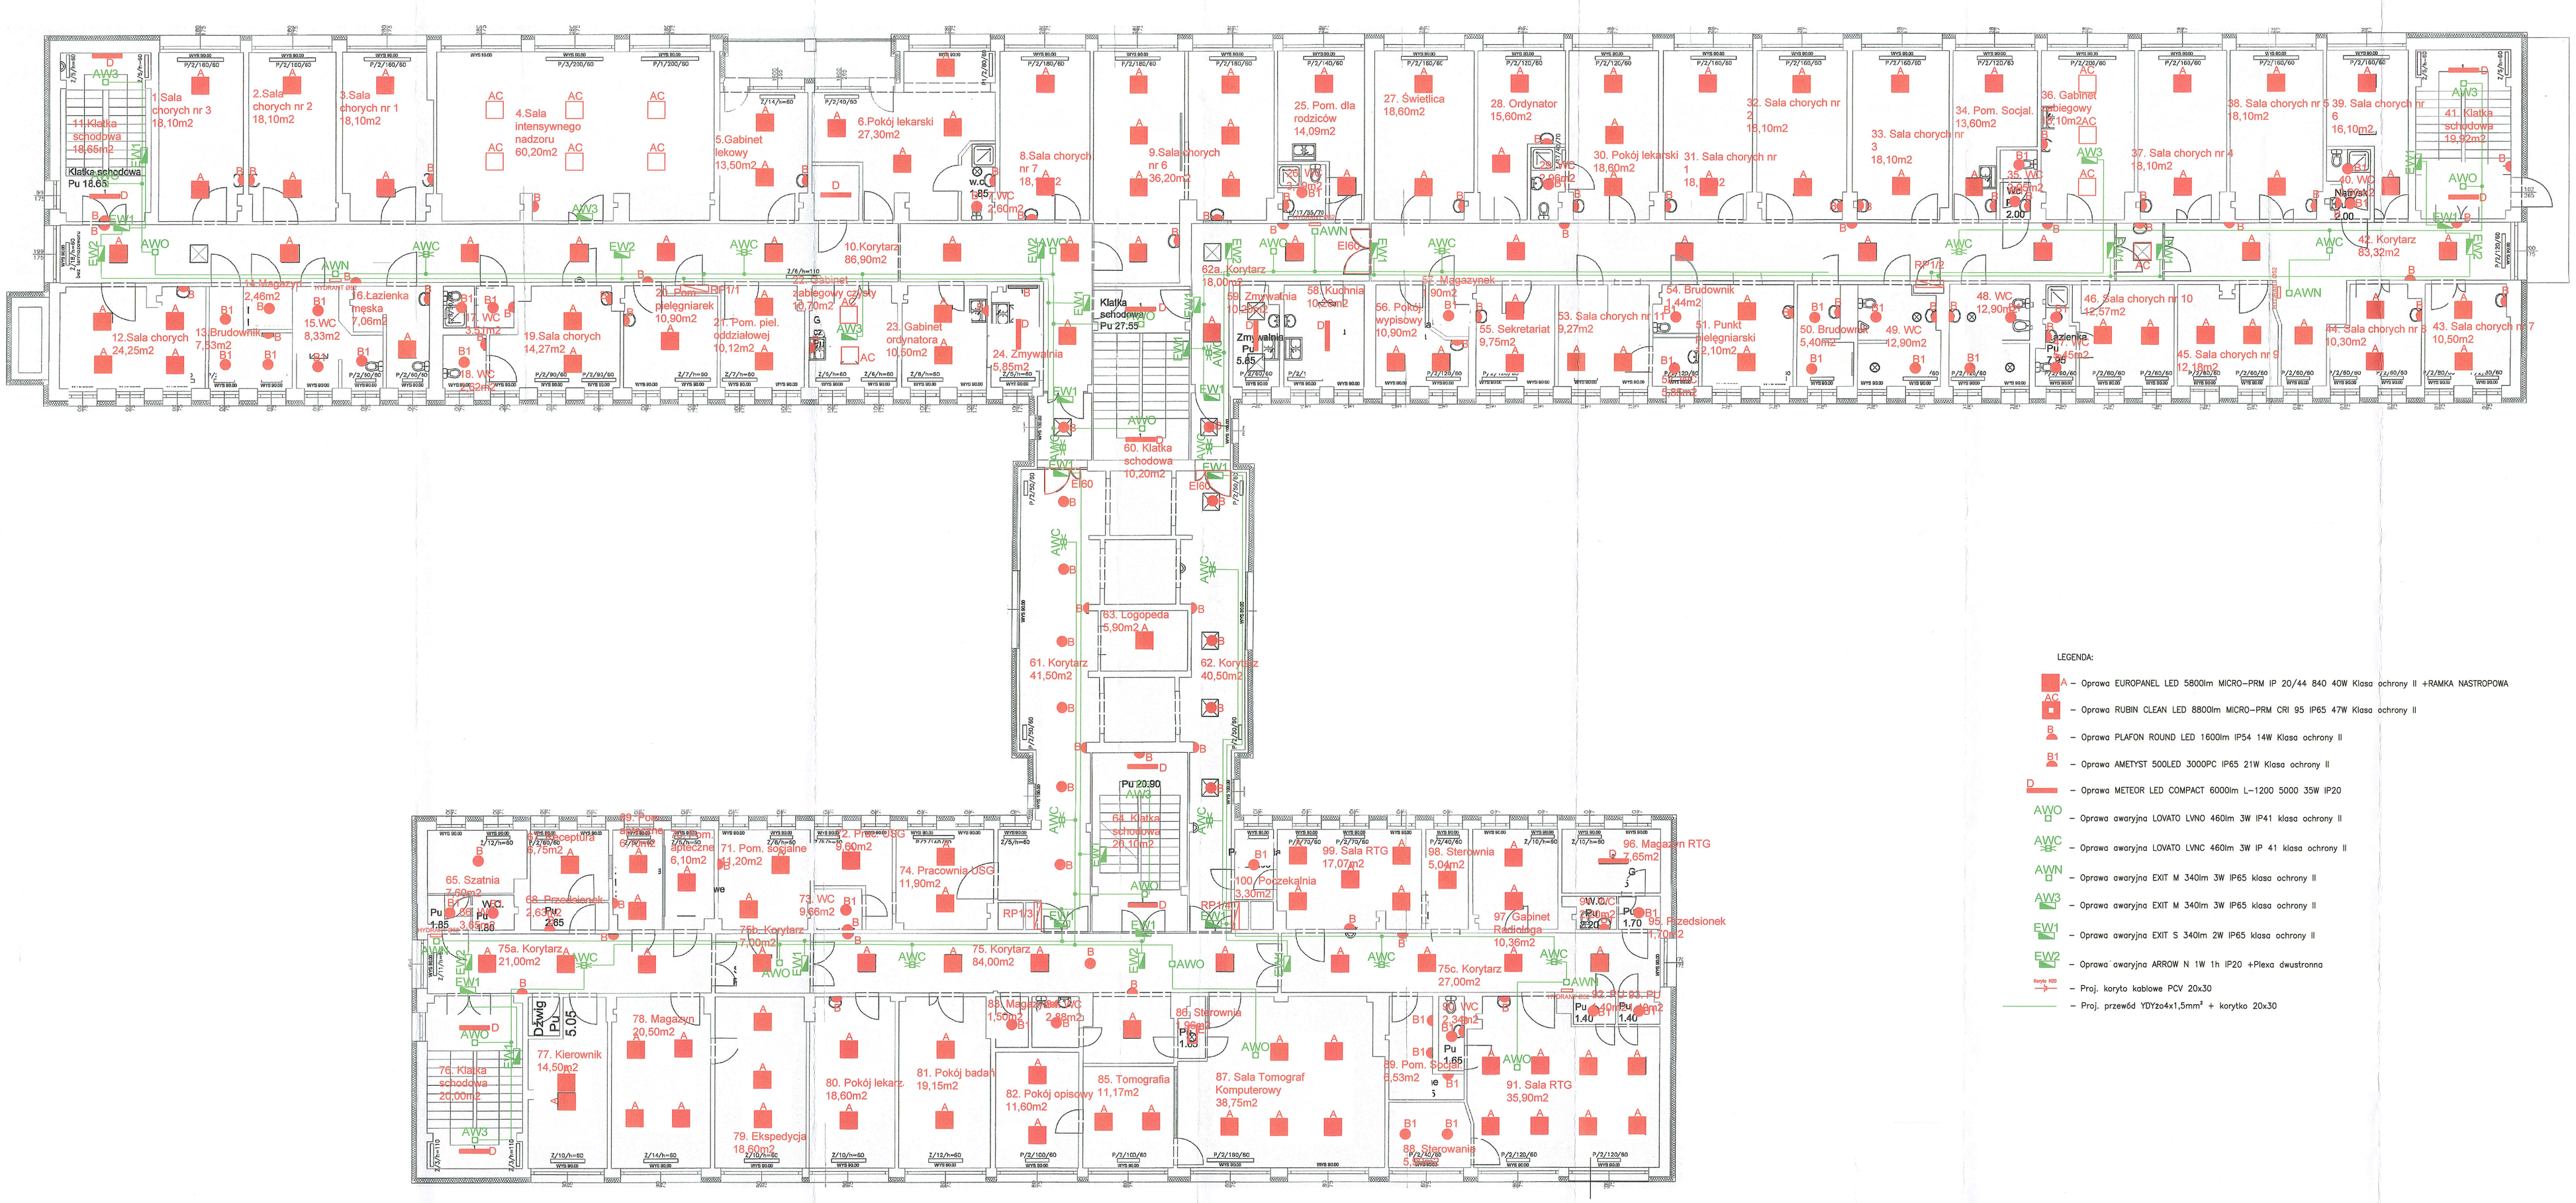

LEGENDA:

- A – Oprawa EUROPANEL LED 5800lm MICRO-PRM IP 20/44 840 40W Klasa ochrony II +RAMKA NASTROPOWA
- AC – Oprawa RUBIN CLEAN LED 8800lm MICRO-PRM CRI 95 IP65 47W Klasa ochrony II
- B – Oprawa PLAFON ROUND LED 1600lm IP54 14W Klasa ochrony II
- B1 – Oprawa AMETYST 500LED 3000PC IP65 21W Klasa ochrony II
- D – Oprawa METEOR LED COMPACT 6000lm L-1200 5000 35W IP20
- AWO – Oprawa awaryjna LOVATO LVNO 460lm 3W IP41 klasa ochrony II
- AWC – Oprawa awaryjna LOVATO LVNC 460lm 3W IP 41 klasa ochrony II
- AWN – Oprawa awaryjna EXIT M 340lm 3W IP65 klasa ochrony II
- AW3 – Oprawa awaryjna EXIT M 340lm 3W IP65 klasa ochrony II
- EW1 – Oprawa awaryjna EXIT S 340lm 2W IP65 klasa ochrony II
- EW2 – Oprawa awaryjna ARROW N 1W 1h IP20 +Plexa dwustronna
- Koryto KB – Proj. koryto kablowe PCV 20x30
- Proj. przewód YDYżo4x1,5mm² + korytko 20x30

DOKUMENTACJA ODBIOROWA

		TERMOMODERNIZACJA NZOZ NOWY SZPITAL - BUDYNEK GŁÓWNY SZPITALA - WYMIANA OPRAW OŚWIETLENIA PODSTAWOWEGO ORAZ OŚWIETLENIE AWARYJNE		
PHU Libra Sp. z o.o. ul. Wyszyńskiego 10, 86-105 Świecie		INWESTOR: Nowy Szpital w Świeciu Sp. z o.o. ul. Wojska Polskiego 126, 86-105 Świecie	LOKALIZACJA: dz. nr 854/17, ul. Wojska Polskiego 126	DOK.POW. / BRANŻA: ELEKTRL. / wydanie: 07/2020
FUNKCJA	IMIĘ I NAZWISKO	NR UPRAWNIEŃ	PODPIS	DATA
PROJEKTANT	Ogr.Inż. Maciej Partyka	KUP/0126/PBE/19		10.2021r.
KIER.BUD.	Henryk Palczyński	LWK-KZ-7210/187/86		10.2021r.
RZUT 1 PIĘTRA - INSTALACJA OŚWIETLENIA			skala 1:100	E/10